


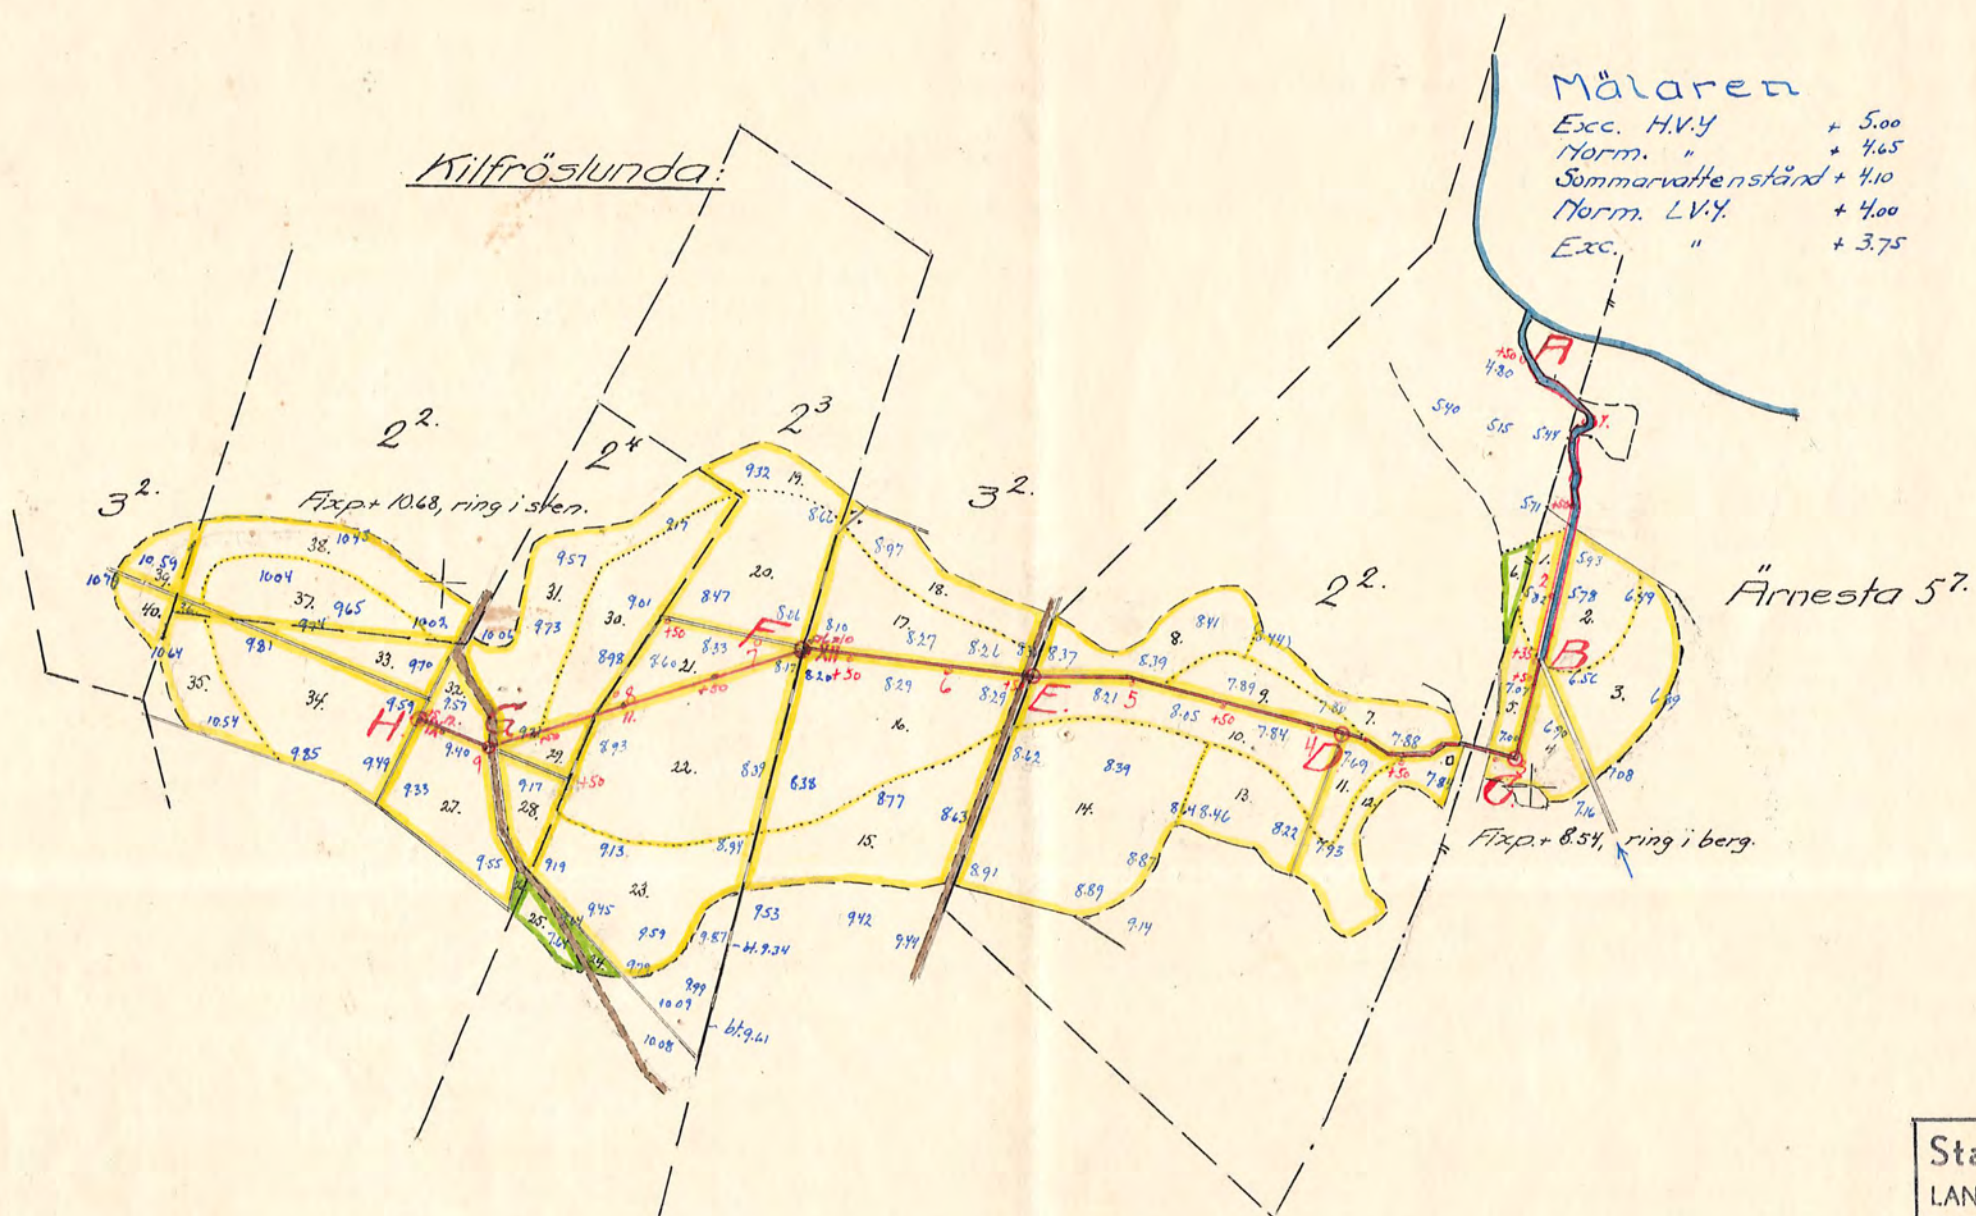

Statligt stöd beviljat av

LANTBRUKS-	Bidr.	den 19/10 1951..
NÄMNDEN		
LANTBRUKS-	Bidr.	
STYRELSEN	Län	den / 19.....

Arbetets utförande godkänt
den 27// 1953. ~~utan~~
~~med~~
ändring av arbetsplan.
(ändring har införts å berörda ritningar
med färgbeteckning)

FÖRSLAG TILL *utförande av torrlägningsföretaget*

Kilfröslunda-Kvarntorp

I Överselö SOCKEN(NAR) AV Södermanlands LÄN

UPPRÄTTAT ÅR: ENL. 1948-1949 { I }
TUTAN SAMBAND MED SYNEFÖRRÄTTNING ENL. VATTENLAGEN AV

ORIGINAL
~~KOPIA~~

2*0481

Statens lantbruksingenjör.
(TITEL)

ANTAL RITN. ST. 2.....

KUNGL. LANTBRUKS-
STYRELSENS ARKIV

S- Nr

2819-1

Nollplan = Slusströskeln i Stockholm.

Skala 1:4000.

meter  meter