Blad I.

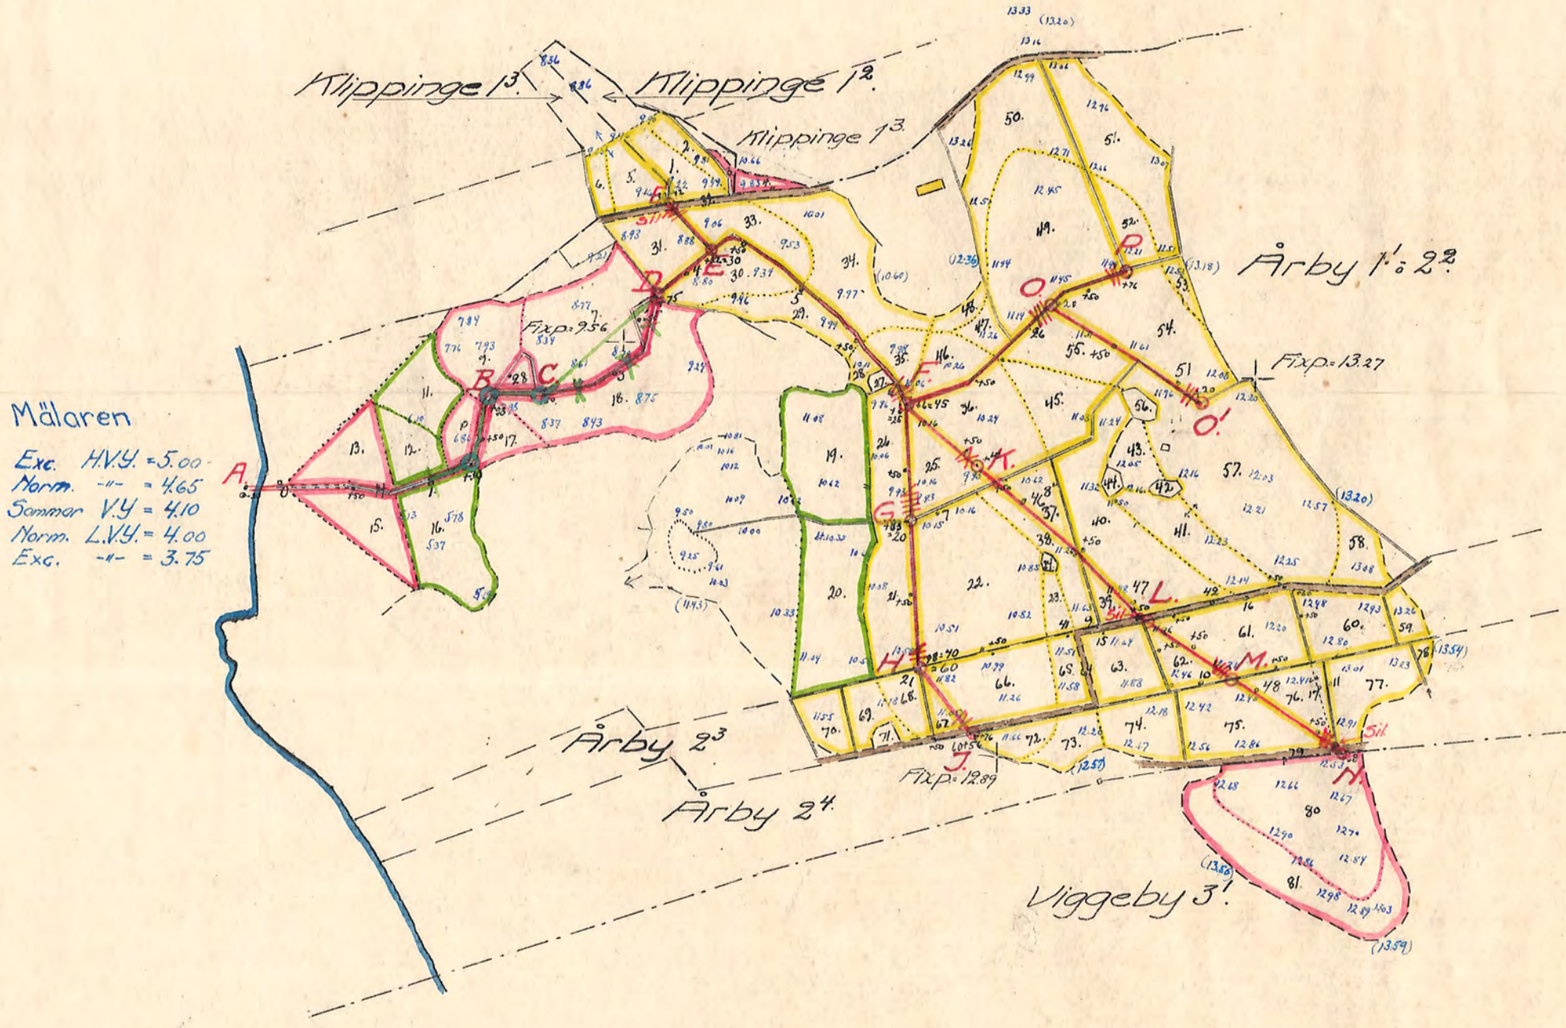

Statligt stöd beviljat av
LANTBRUKS-NÄMNDEN [Bidr. / Lån] den / 19.....
LANTBRUKS-STYRELSEN [Bidr. / Lån] den 6/11 1951

Arbetets utförande godkänt
den 23/4 1954 {~~utan~~ / med}
ändring av arbetsplan.
(ändring har införts å berörda mätningar med ...grön..... färgbeteckning)

Skala 1:4000.

mtr 100 50 0 100 200 300 mtr

Nollplan = Slusströskeln i Stockholm

FÖRSLAG TILL utförande av
Årby dikningsföretag av år 1948
I Över Selö SOCKEN(~~-NAR~~) AV Södermanlands LÄN
UPPRÄTTAT ÅR(~~-EN~~) 1947-1948 {I / ~~UTAN~~} SAMBAND MED SYNEFÖRRÄTTNING ENL. VATTENLAGEN AV
ORIGINAL / ~~KOPIA~~
D
AKTN.Nr 001
Martin Lingström (NAMN)
3*0456 Statens lantbruksingenjör (TITEL)
ANTAL RITN. ST. 3.....
KUNGL LANTBRUKS-STYRELSENS ARKIV Nr 2461-1