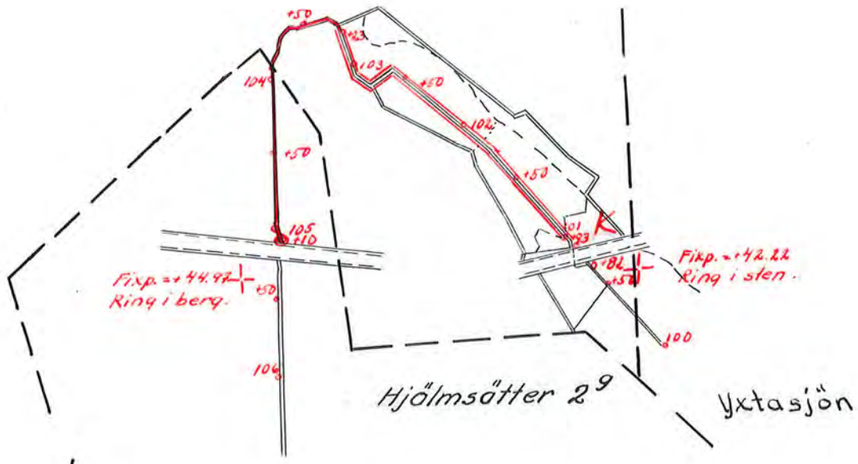

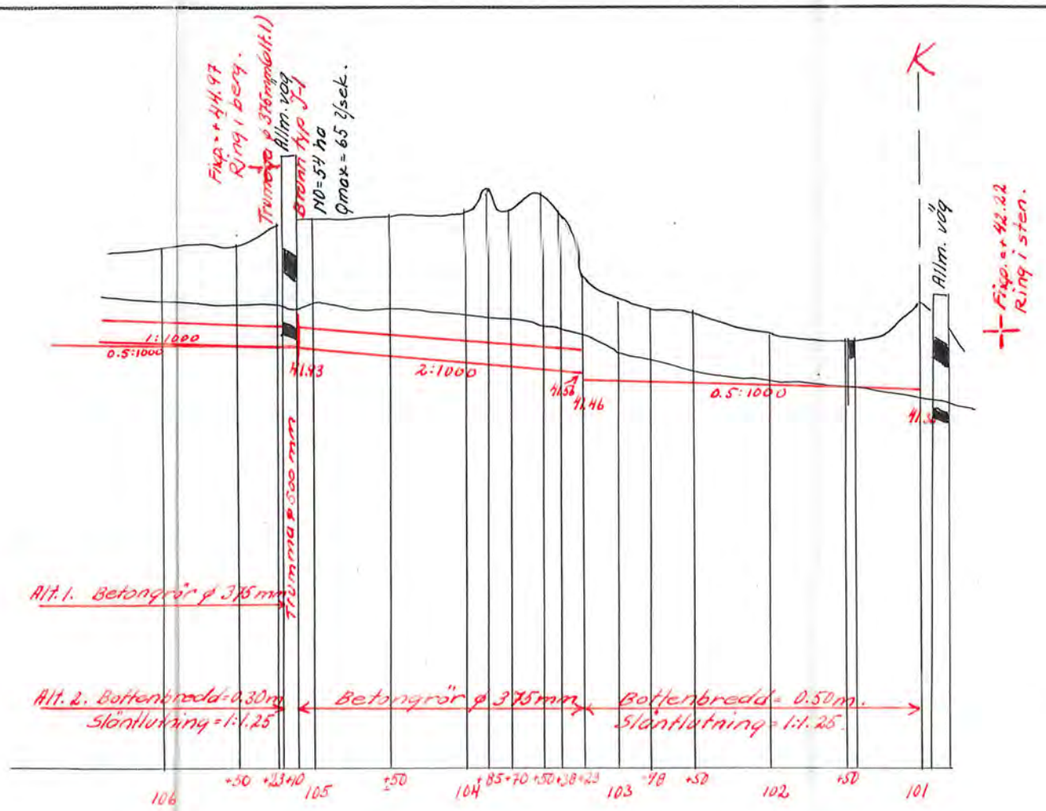

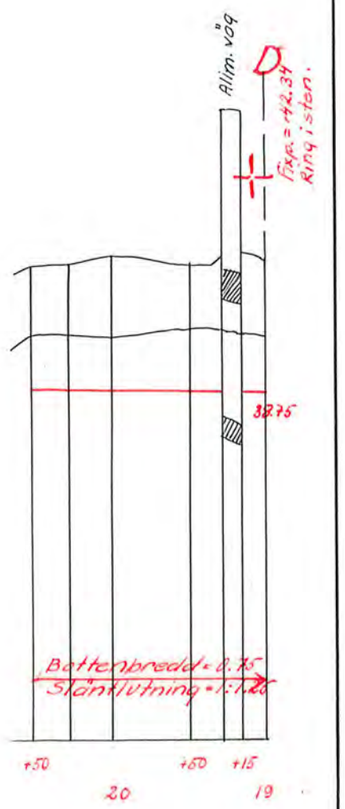

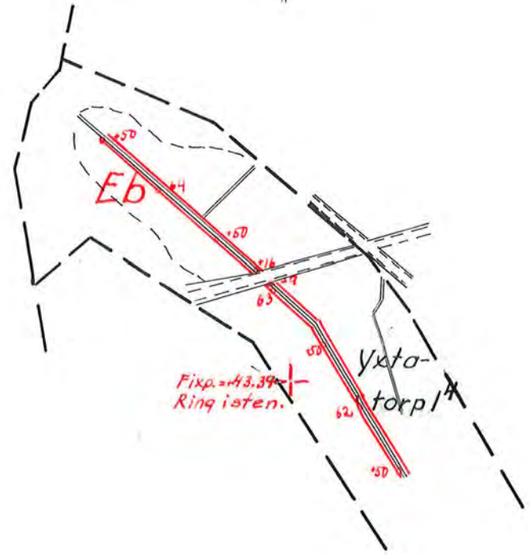

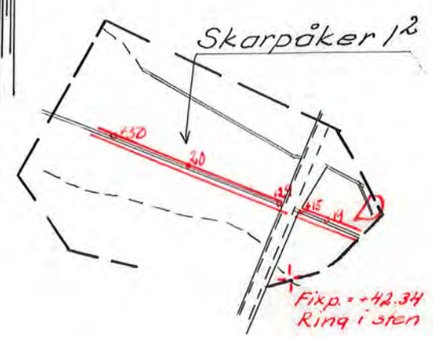

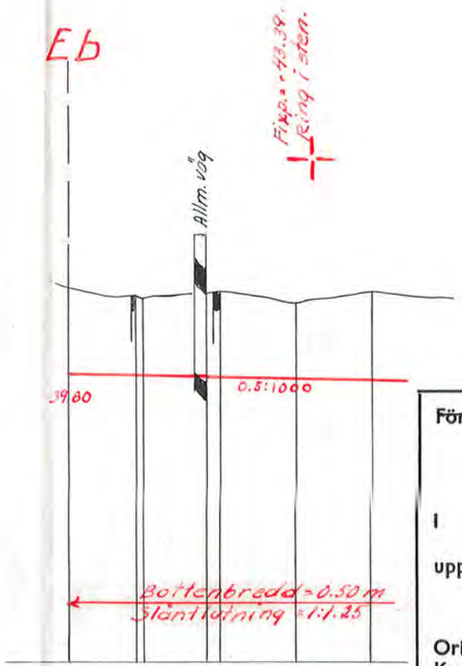

Längdskala 1:4000
Höjd- och sektionsskala 1:100.

~~Förslag till~~ Utdrag ur plan för torrläggning av mark vid tillopp till Yxtasjön samt ifrågasatt torrläggning av mark i samband med sänkning av sjön Enaren

I Björkvik ~~socken~~ kommun Södermanlands län

upprättat år 1957 + ~~utan~~ ~~samband med syneförrättning enl. vattenlagen av~~

Bestyrkes i tjänsten:

Verke Haus.
Namn

lantbruksingenjör
Titel

Original
Kopia

Antal ritn.st. 1

LANTBRUKSSTYRELSENS
LANTBRUKSNÄMNDENS
ARKIV Nr

Lantbruksstyrelsen 3037 f. Jan. 56. 3000.

Statens Reproduktionsanstalt 1955
465655